
Исполнительная схема № 3-М на стойку рецепции входной группы 3-го этажа

Развёртка
М 1:50

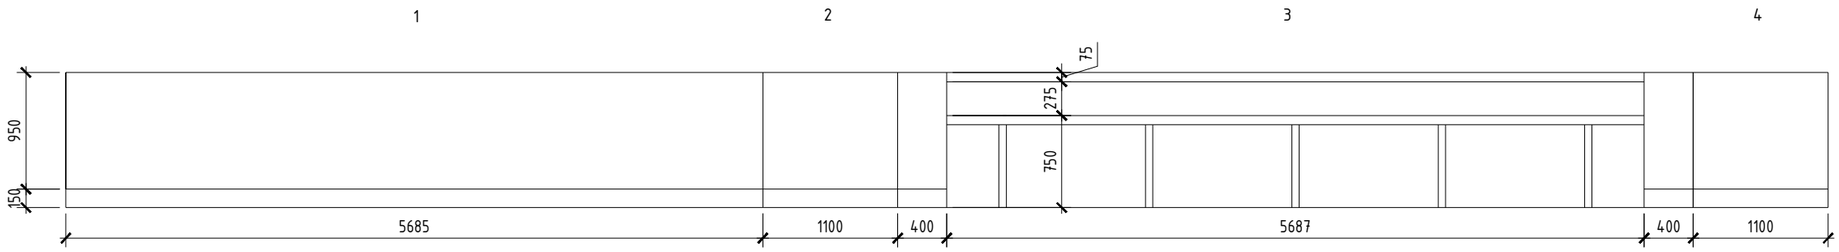





Фасад
М 1:50



План
М 1:50

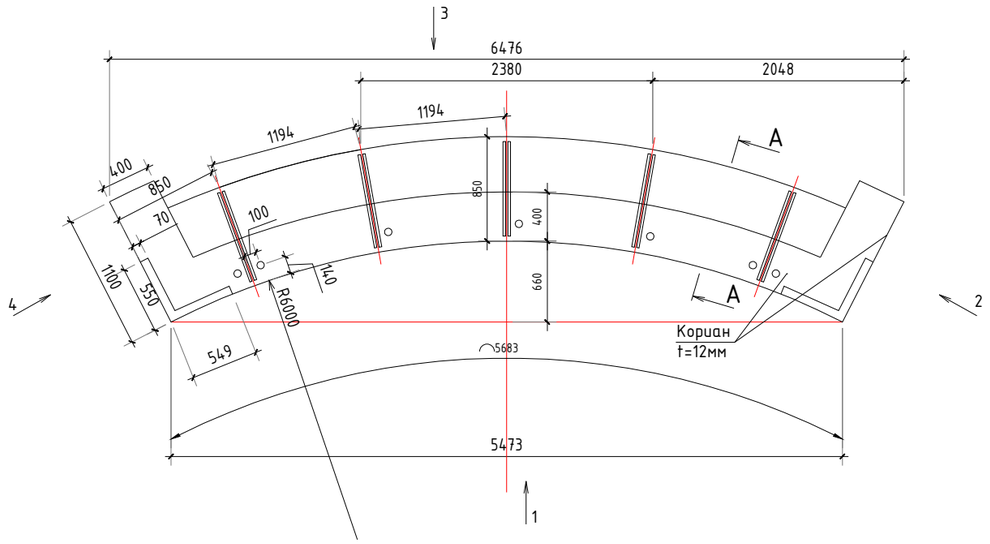

Разрез А-А
М 1:20

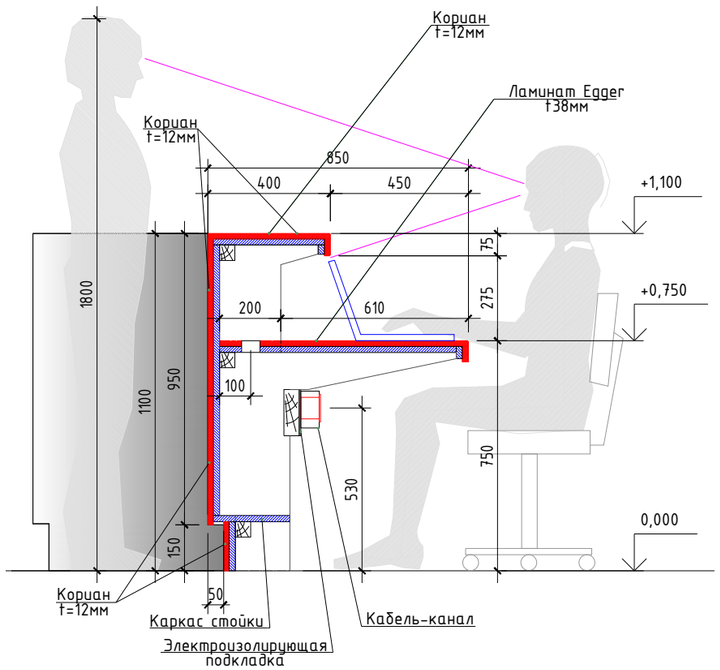

Примечание:

1. Все размеры даны в миллиметрах.
2. За условный +/- 0,000 принята абсолютная отметка 153.693

Поз.	Обозначение	Наименование	Кол.	Приме-чание
1	Обозначение	Стойка рецепции. Индивидуальное изготовление. Материалы: искусственный камень (Кореан), МДФ ламинированный (Egger), фанера.	1	

Изм.	Кол. уч.	Лист	№ док.	Подп.	Дата	№144/Д-АИЗ			
						Завершение строительства административного здания Делового центра с подземными и надземными стоянками по адресу: Московская область, Красногорский район, Мякининская пойма, 65-66 км МКАД, стр. 4 (в настоящее время городской округ Красногорск)			
Исполнитель		Петровций			12.20	Сферическая пристройка	Стадия	Лист	Листов
Разработал		Петровций			12.20		ИД	1	
Рук.проекта		Веселов			12.20				
МСУ-1					12.20	Исполнительная схема № 3-М на стойку рецепции входной группы 3-го этажа	ООО"Леонардо Проект"		

Взам. инв. № | Подп. и дата | Инв. № подл. 3-М

Формат А3