
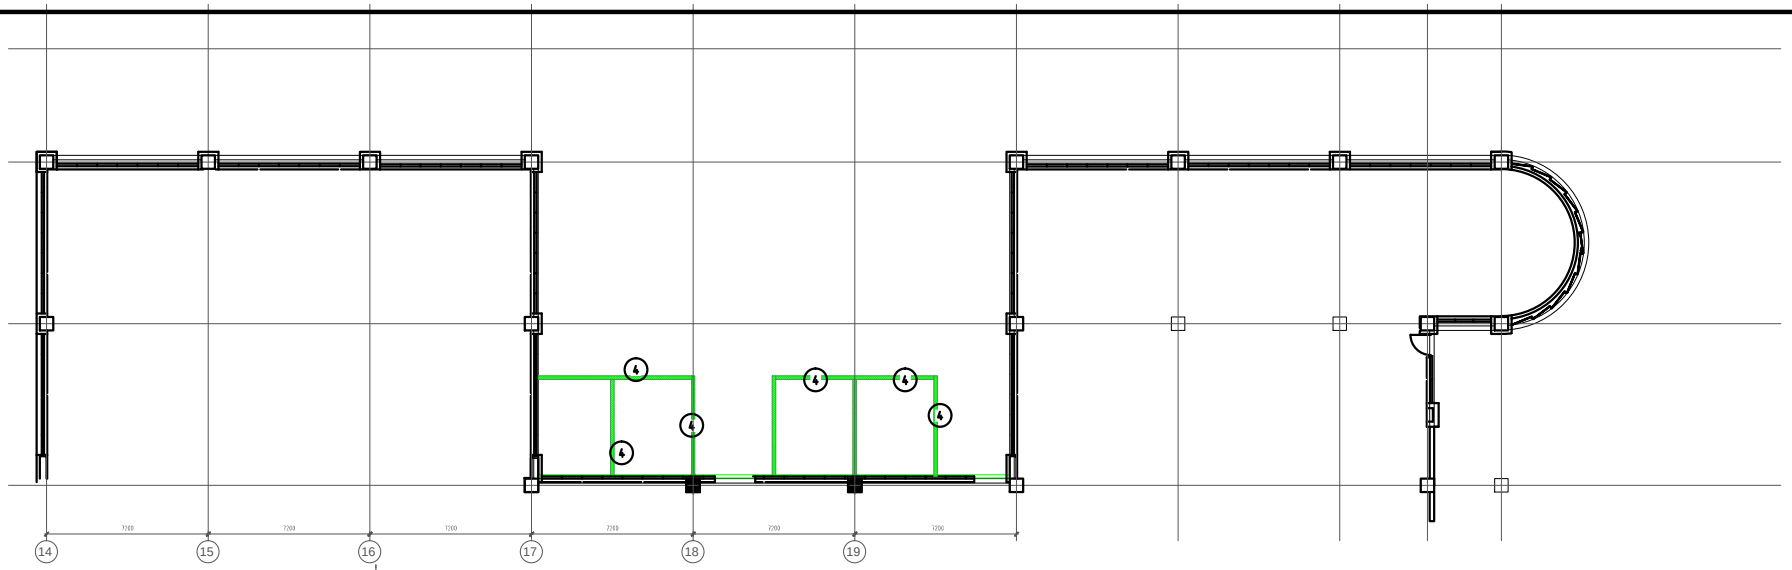


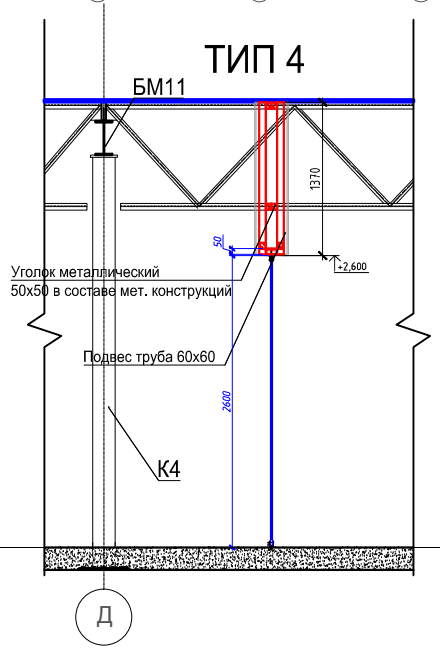

Условные обозначения


3 — *Тип опуска для стеклянных перегородок по ферме*

Изм.	Кол.уч.	Лист	№док.	Подп.	Дата			
ГИП						Помещение в осях А-Ж, 14-23	Стадия	Лист	Листов
ГАП								1-5	
Разработал						План с опусками для стеклянных перегородок			
Проверил									
Н.контроль									


Согласовано | Взам. инв. № | Подп. и дата | Инв. № подл.

Формат А3


Монтаж профиля к стене ГКЛ (2слоя)

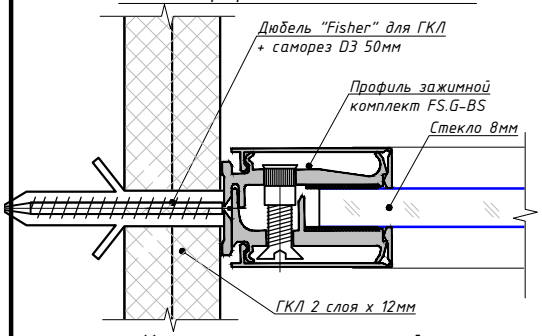


Монтаж профиля к кирпичной стене

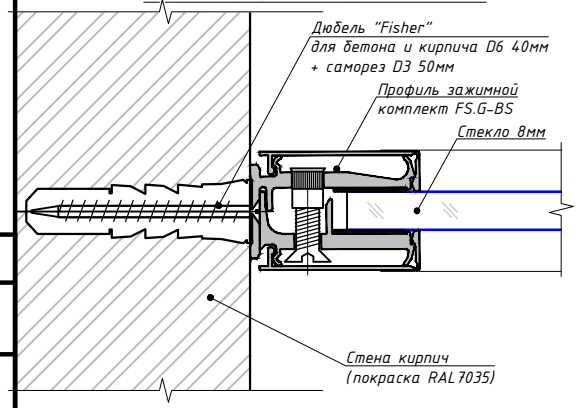


Монтаж профиля к МДФ (по колонне)

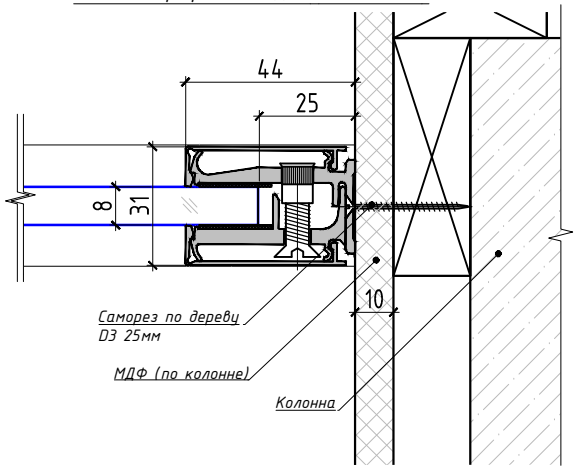


Монтаж профиля к металлической трубе

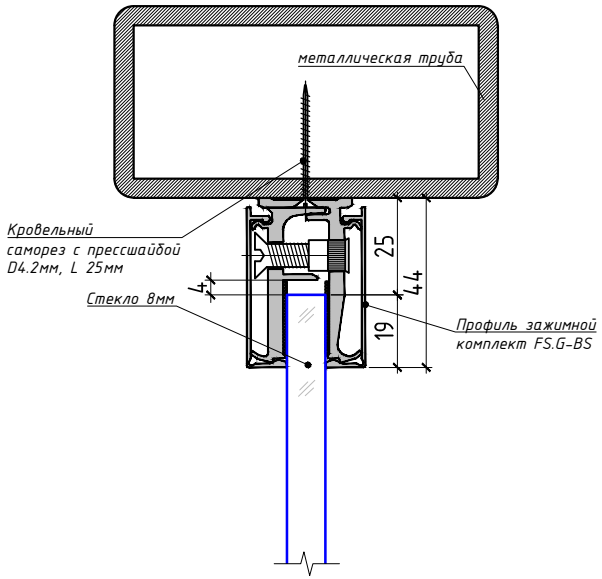


Примыкание стекол

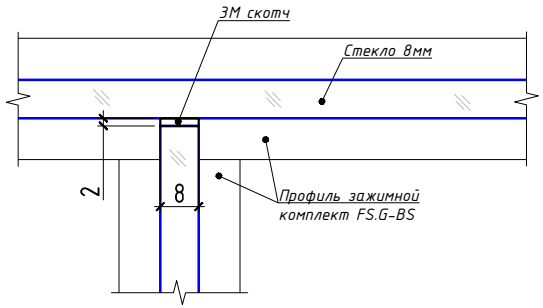

Монтаж профиля к опуску

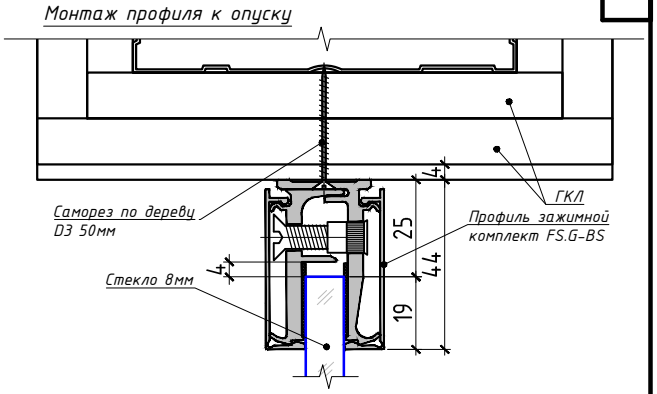

Монтаж профиля к бетонному полу

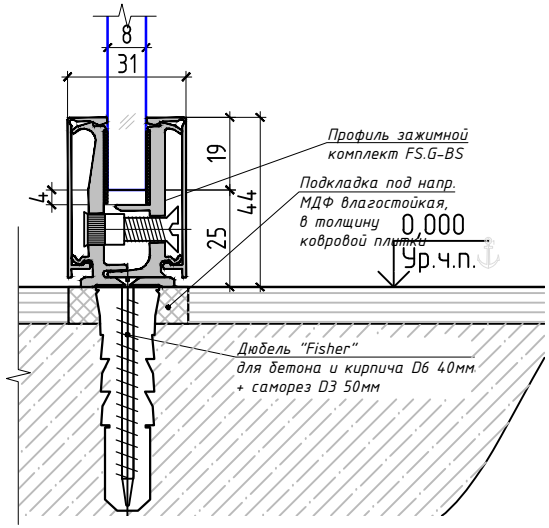

Согласовано


Взам. инв. №

Подп. и дата


Инв. № подл.

Изм.	Кол.уч.	Лист	№док.	Подп.	Дата	
ГИП						Стадия: — Лист: 1-6 — Листов:
ГАП						
Разработал						Исполнительные чертежи. Схема монтажа перегородок зажимным профилем
Проверил						
Н.контроль						

Принципиальное оснащение цельностеклянных дверей оборудованием СКУД

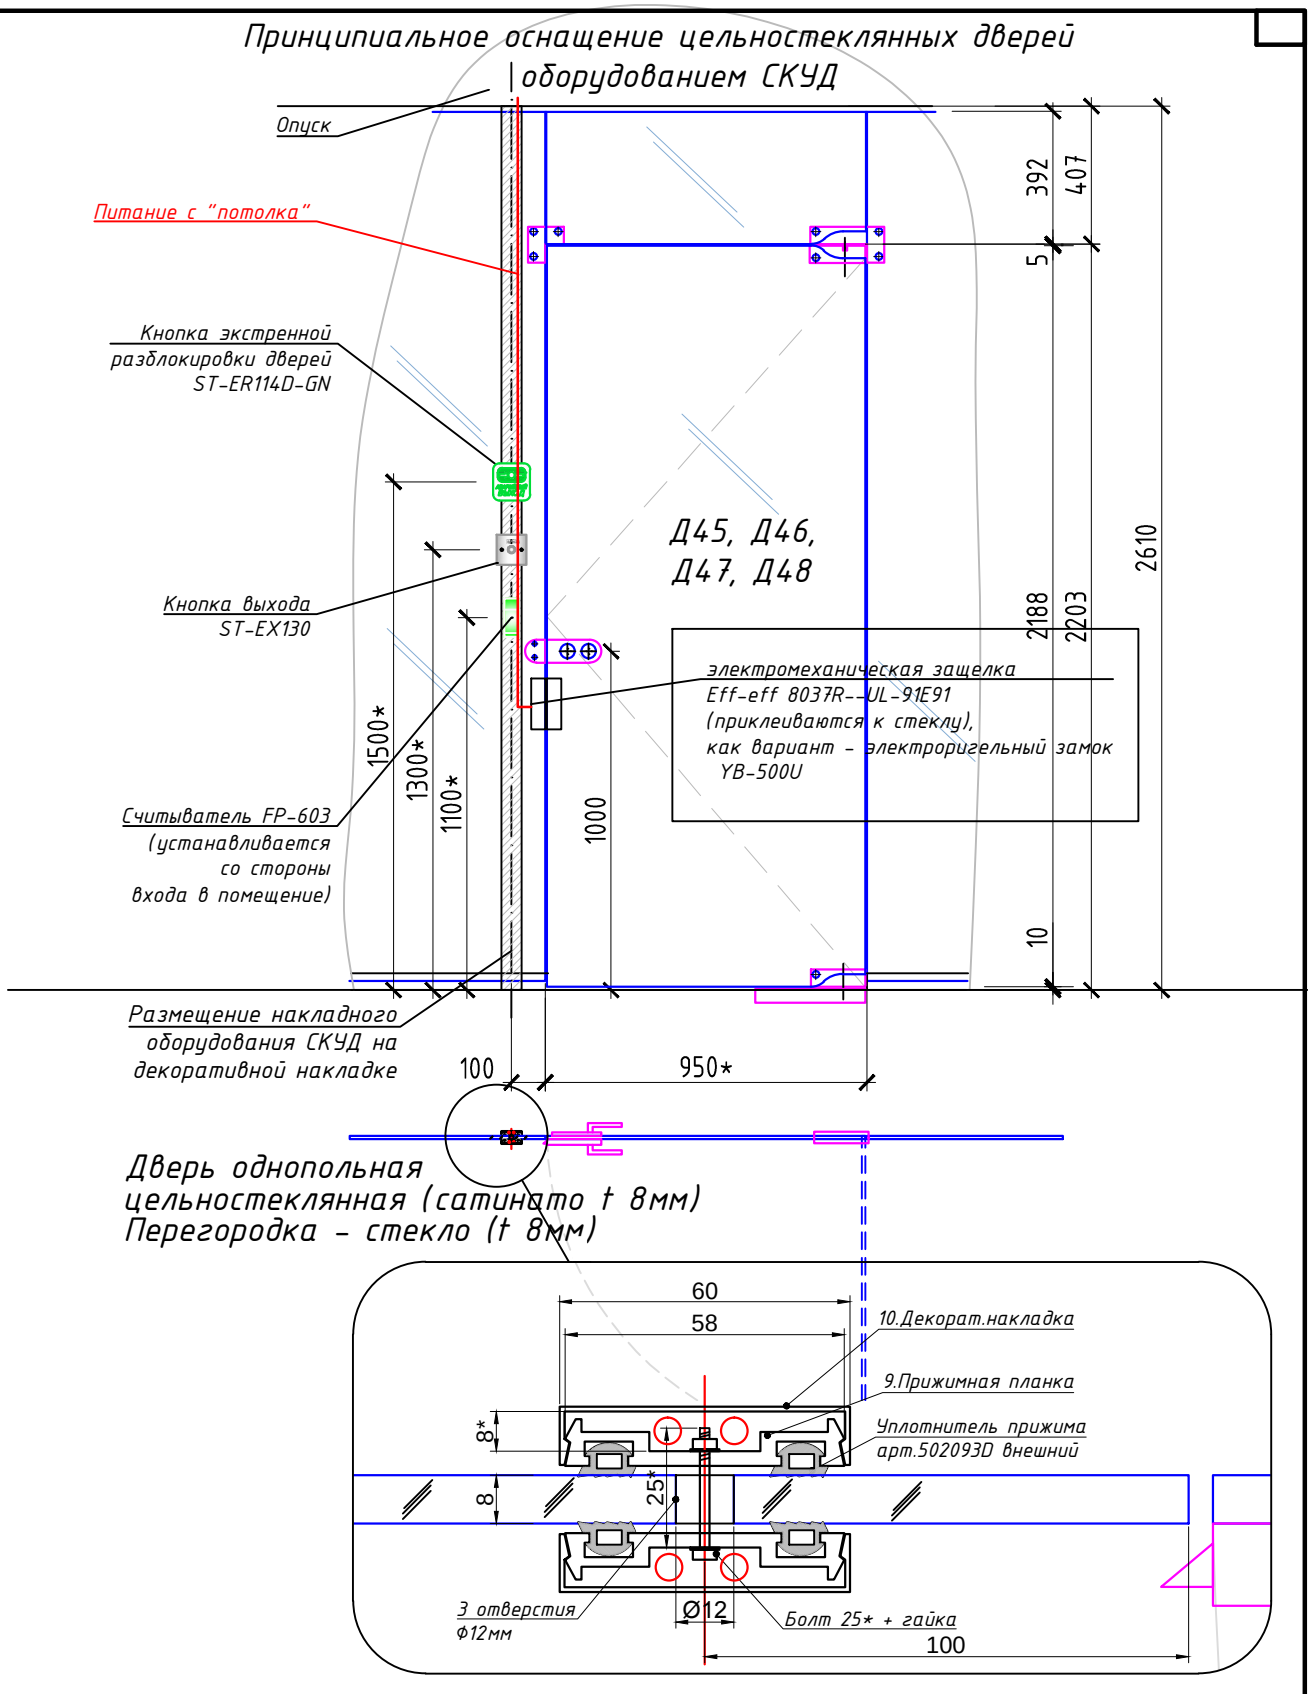

Изм.	Кол.уч.	Лист	№док.	Подп.	Дата			
ГИП						Помещение в осях А-Ж, 14-23	Стадия	Лист 2-2 / Листов
ГАП								
Разработал								
Проверил						Оснащение цельностеклянных дверей оборудованием СКУД		
Н.контроль								

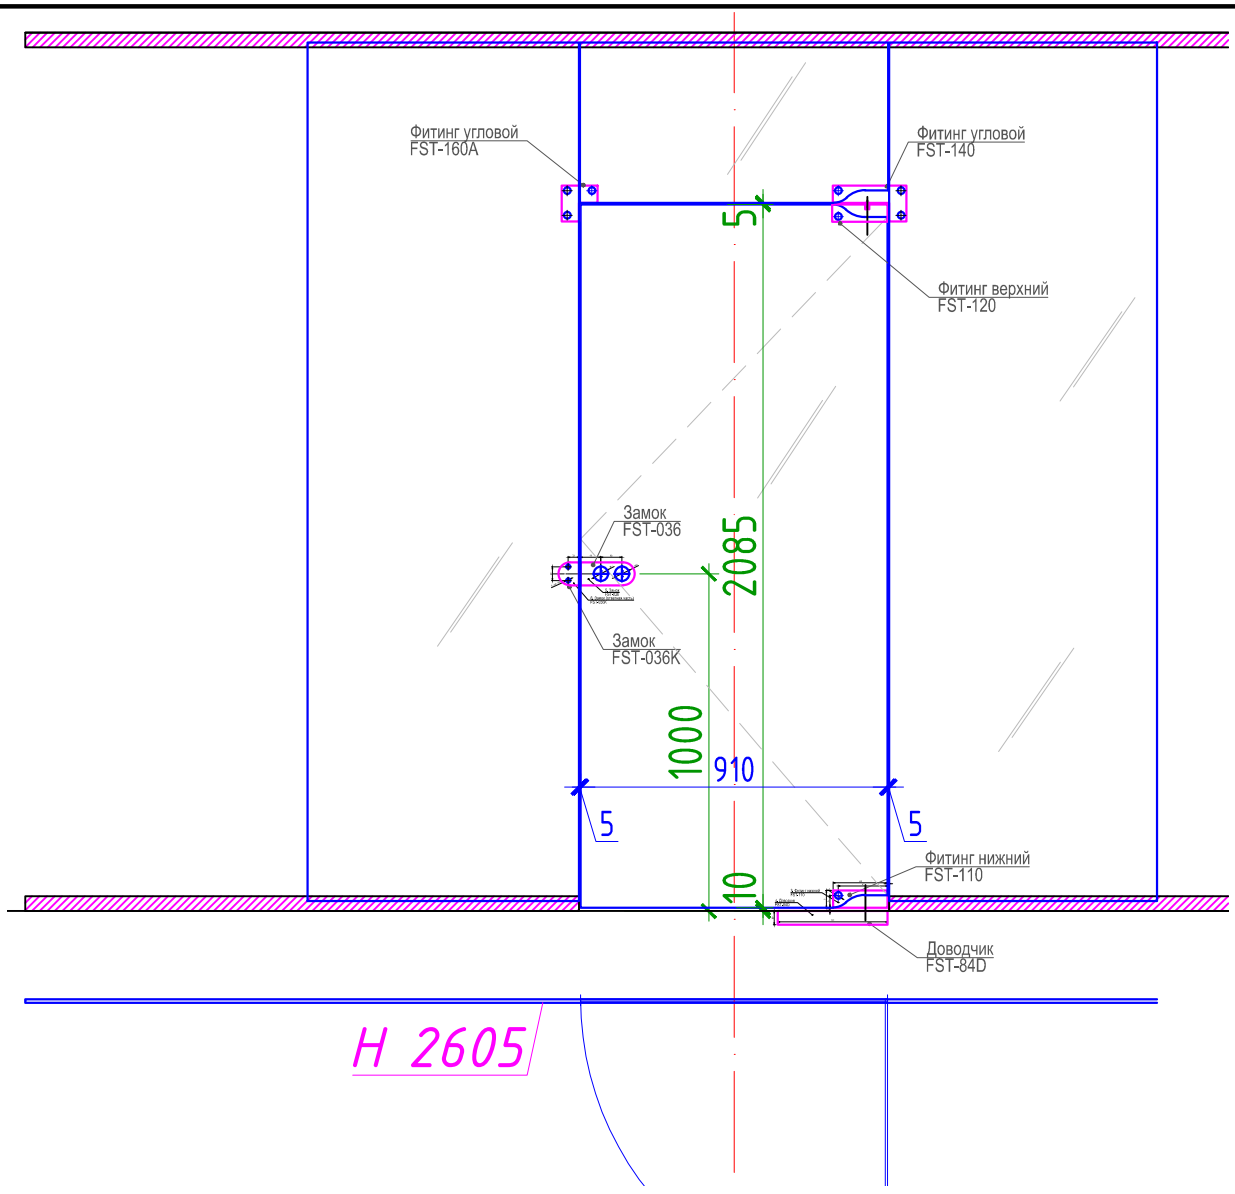


Спецификация на цельностеклянные двери (л.2-3)						
Номер двери	Описание	Размеры полотна		Кол-во (шт.)	Отверстия	Примечание
		Ширина (мм)	Высота (мм)			
Д41, Д42, Д43, Д44, Д45, Д46, Д47, Д48	Стекло 8мм, закаленное, прозрачное, кромка трапеция М1, включая вырезы под фурнитуру	910	2 085	8	да	


Спецификация на фурнитуру для дверей в атриуме (Д41-48) (л.2-3)

№	Наименование	Ед. изм.	Кол-во
1	Фитинг верхний FST-120	шт	8
2	Фитинг нижний FST-110	шт	8
3	Доводчик FST-84D	шт	8
4	Замок с нажимной ручкой FTS-036	шт	8
5	Ответная часть на стекло FST-036K/S	шт	8
6	Фитинг угловой FST-140	шт	8
7	Фитинг угловой большой FST-160A	шт	8
8	Отбойник-стопор ТВ-771	шт	8

Изм.	Кол.уч.	Лист	№док.	Подп.	Дата			
ГИП						Помещение в осях А-Ж, 14-23	Стадия	Лист 2-3	Листов
ГАП									
Разработал									
Проверил						Фурнитура на цельностеклянные двери Д41, Д42, Д43, Д44.			
Н.контроль									

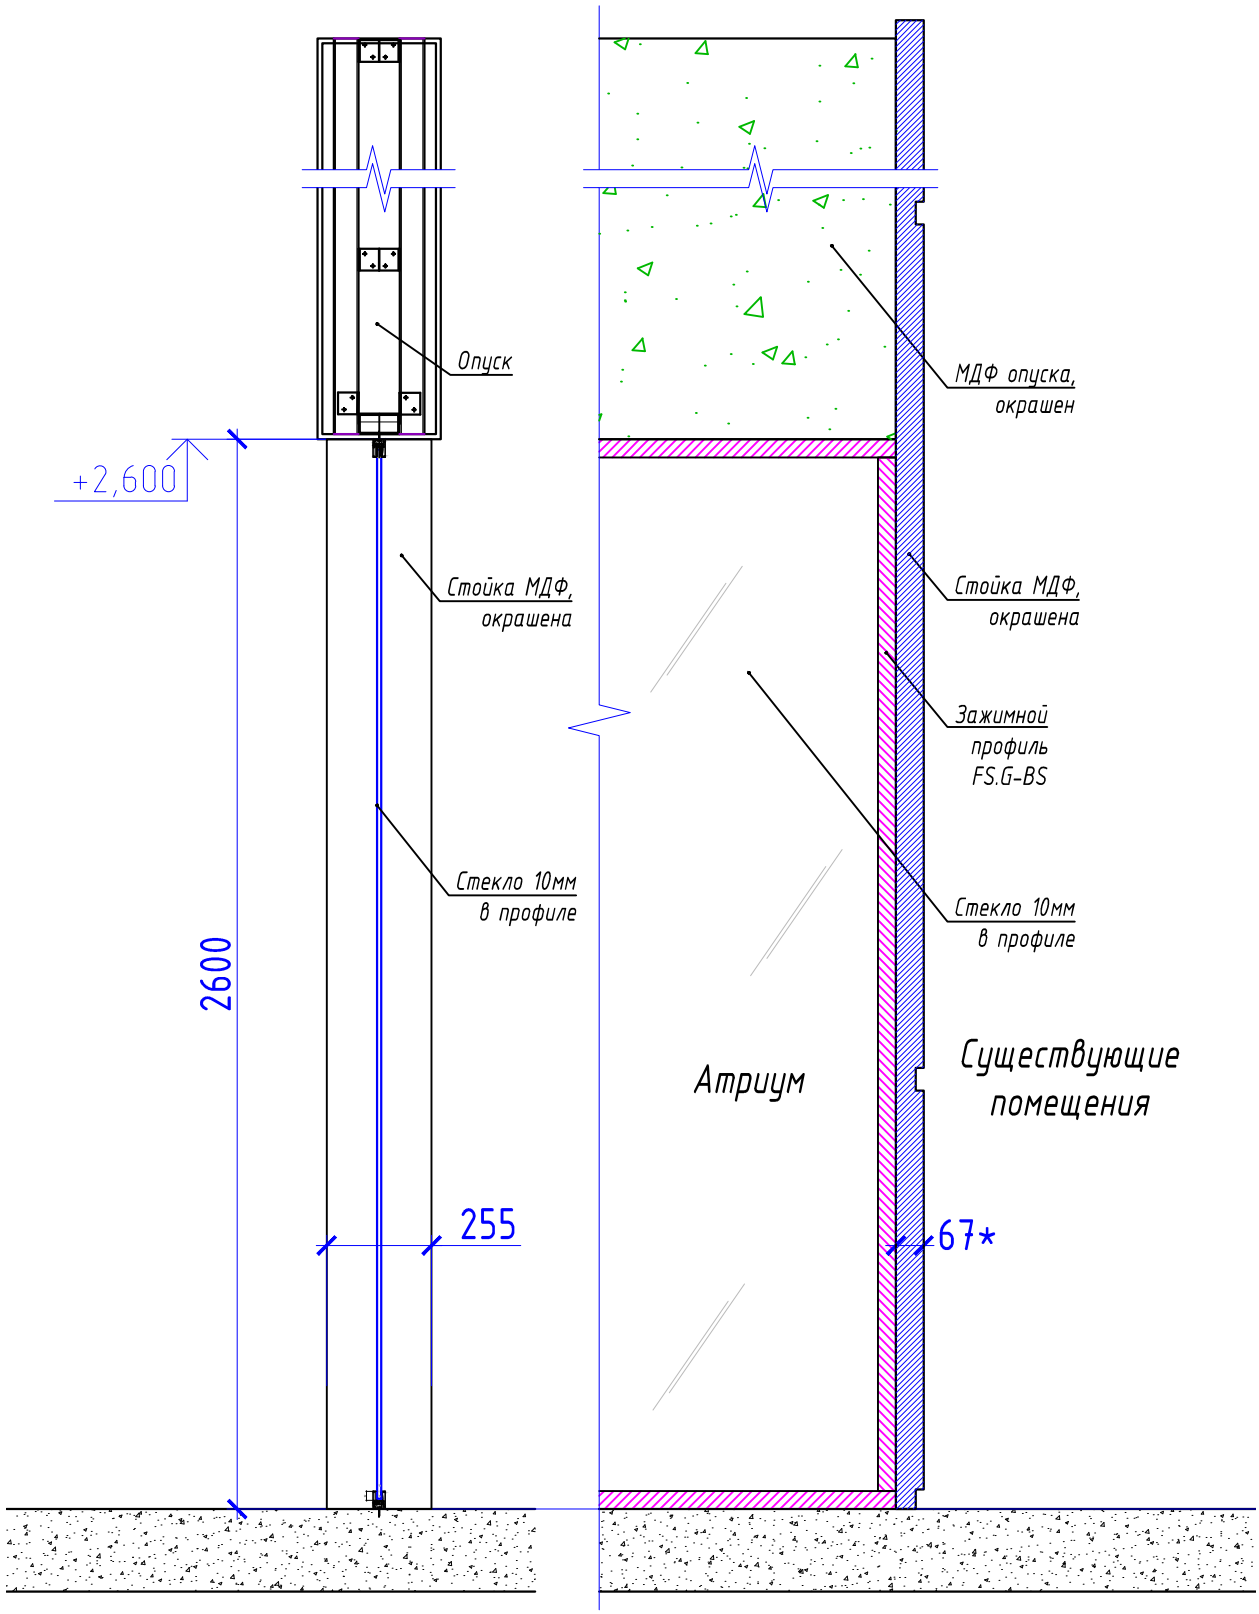

Изм.	Кол.уч.	Лист	№док.	Подп.	Дата			
ГИП						Помещение в осях А-Ж, 14-23	Стадия	Лист	Листов
ГАП								3-1	
Разработал						Примыкание стеклянной перегородки атриума к стене			
Проверил									
Н.контроль									

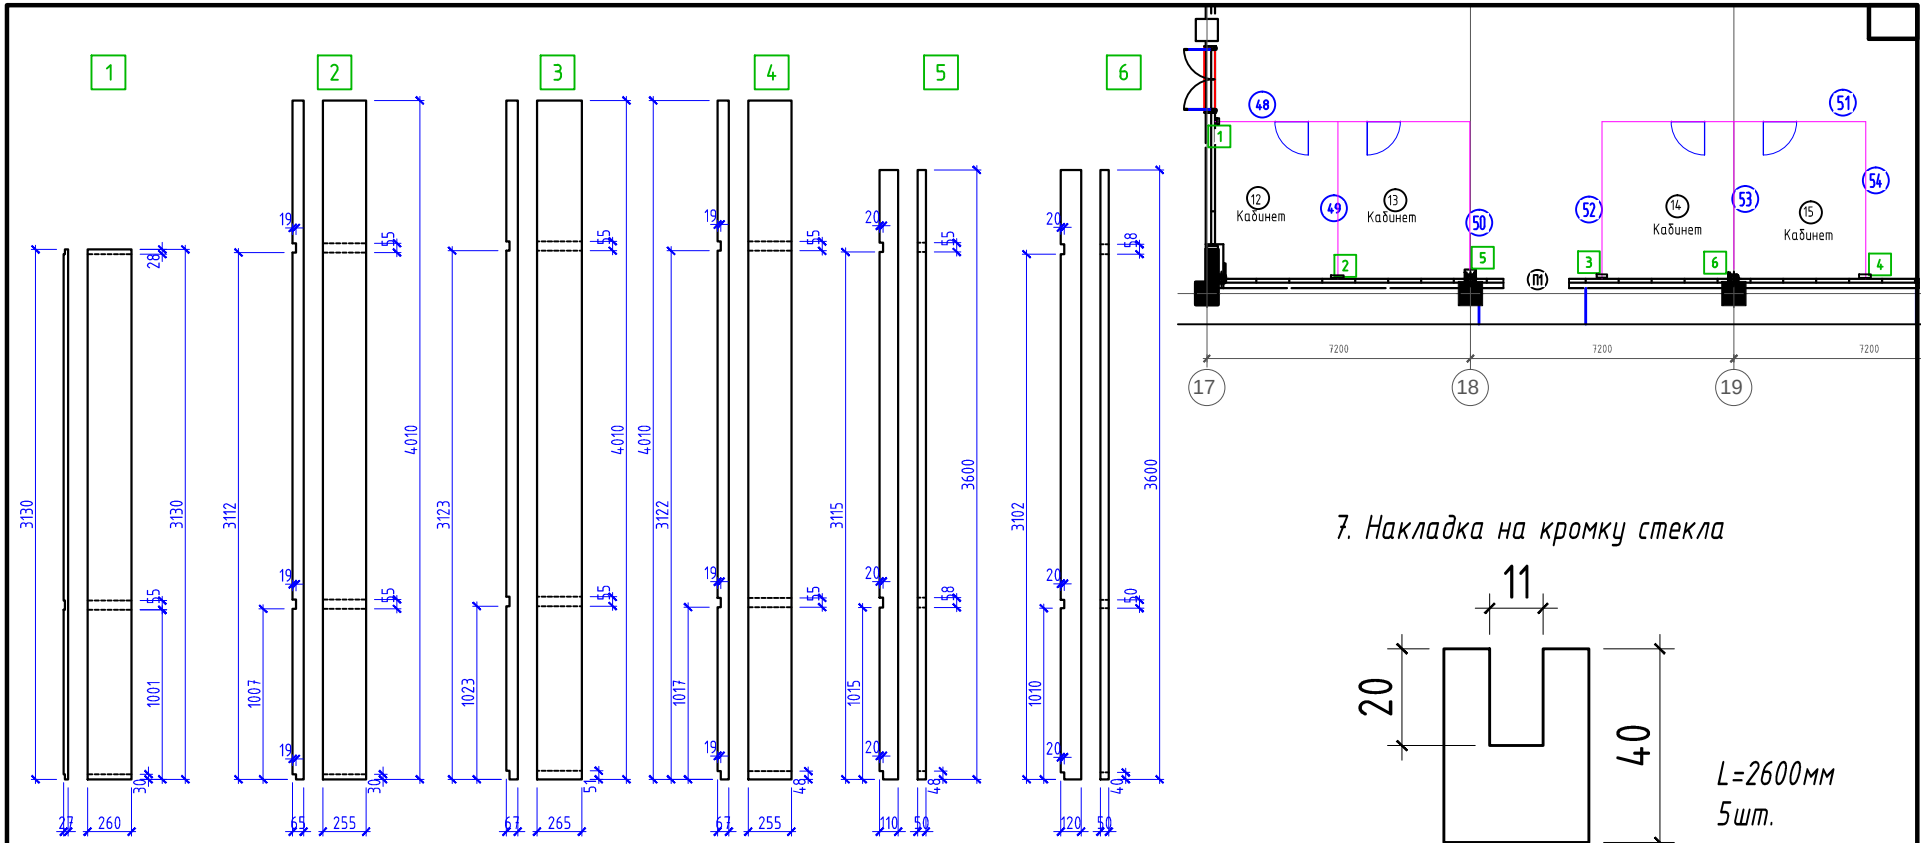


7. Накладка на кромку стекла

L=2600мм
5шт.

Спецификация на стойки МДФ и накладки (см.л. 3-1, 3-2)							
№	Наименование	Длина (мм)	Ширина (мм)	Глубина (мм)	Ед. изм.	Кол-во	Примечание
1	Стойка МДФ	3130	260	27	шт.	1	
2	Стойка МДФ	4010	255	65	шт.	1	
3	Стойка МДФ	4010	265	67	шт.	1	
4	Стойка МДФ	4010	255	67	шт.	1	
5	Стойка МДФ	3600	50	110	шт.	1	
6	Стойка МДФ	3600	50	120	шт.	1	
7	Накладка на кромку стекла	2600	30	40	шт.	5	
8	Заглушка на стекло для портала Д53	3120	168	50	шт.	1	Окраска со всех сторон

Изм.	Кол.уч.	Лист	№док.	Подп.	Дата			
ГИП						Помещение в осях А-Ж, 14-23	Стадия	Лист 3-2 / Листов
ГАП								
Разработал								
Проверил						Примыкание стеклянной перегородки атриума к стене. Стойки МДФ		
Н.контроль								

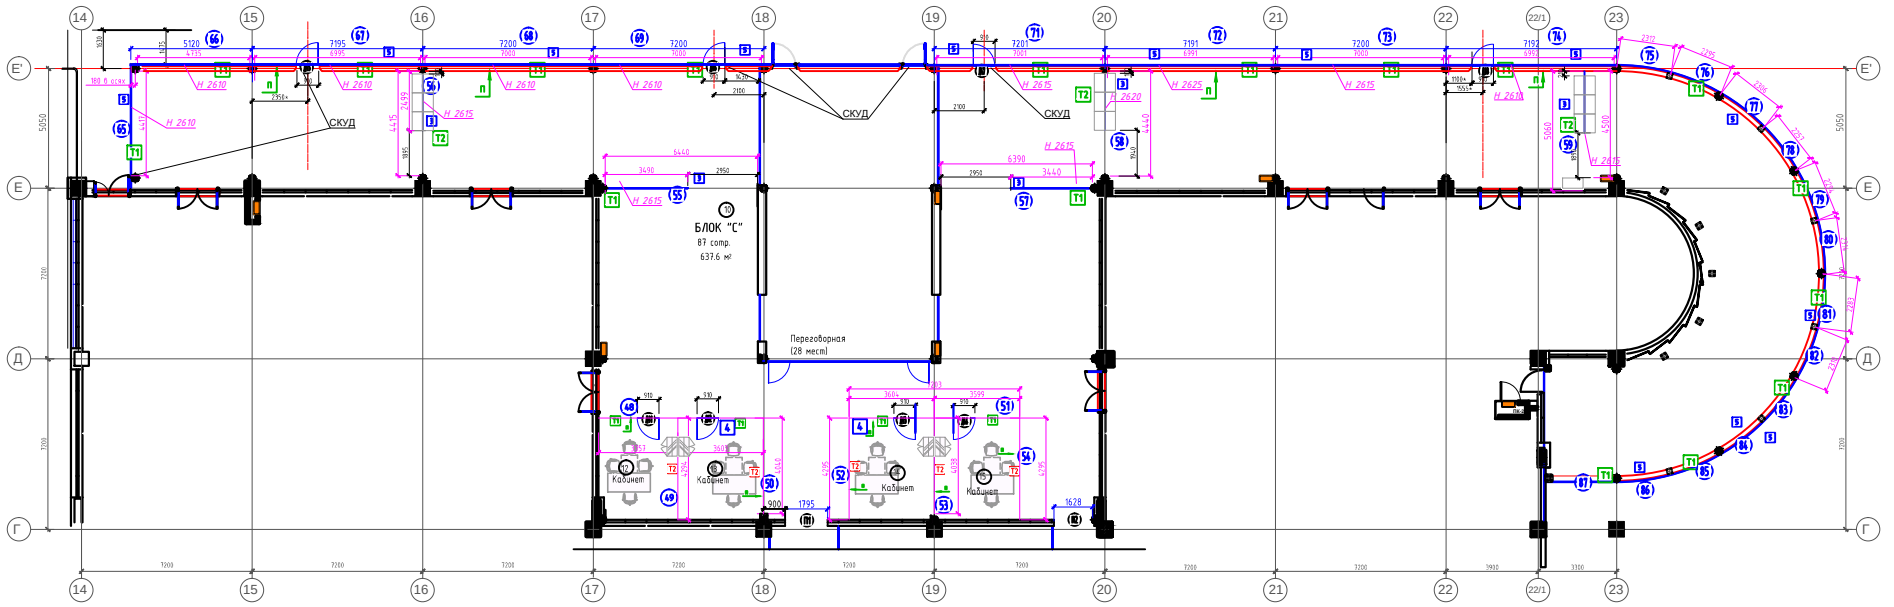

Спецификация на стеклянные перегородки тип 3 (л.3-4)				
№ п/п	Наименование	Артикул	ед.изм.	кол-во
1	Стекло закаленное, прозрачное, толщиной 8 мм, обработка торцов - полировка трапеция, обработка кромок отверстий - шлифовка	10M1 Z	кв.м.	37
2	Зажимной комплект L=3,0 м (п/о)	FS.G-BS	м.п.	40
3	Крышка декоративная для зажимного профиля RAL 9006 L=3,00 м	FS.G-03	м.п.	80
4	Плёнка Avery window films, (или 3M, серия Scotchcal 5525) (Высота 1,2м и 2м)		кв.м.	23,68
5	3M скотч двусторонний, прозрачный, T=2мм, шир.6мм		м.п.	31

Спецификация на стеклянные перегородки тип 4 (л.3-4)				
№ п/п	Наименование	Артикул	ед.изм.	кол-во
1	Стекло закаленное, прозрачное толщиной 8 мм, обработка торцов - полировка трапеция, обработка кромок отверстий - шлифовка	10M1 Z	кв.м.	83,55
2	Зажимной комплект L=3,0 м (п/о)	FS.G-BS	м.п.	85,34
3	Крышка декоративная для зажимного профиля RAL 9006 L=3,00 м	FS.G-03	м.п.	170,68
4	Плёнка Avery window films, (или 3M, серия Scotchcal 5525) наклеивается по макету		кв.м.	59,38
5	3M скотч двусторонний, прозрачный, T=2мм, шир.6мм		м.п.	80,6

Спецификация на стеклянные перегородки тип 5 (л.3-4)				
№ п/п	Наименование	Артикул	ед.изм.	кол-во
1	Стекло закаленное, прозрачное. Толщиной 5 мм, обработка торцов - полировка трапеция, обработка кромок отверстий - шлифовка	10M1 Z	кв.м.	299,09
2	Зажимной комплект L=3,0 м (п/о)	FS.G-BS	п.м.	360,3
3	Крышка декоративная для зажимного профиля RAL 9006 L=3,00 м	FS.G-03	п.м.	720,6
4	Плёнка Avery window films, (или 3M, серия Scotchcal 5525) наклеивается по макету		кв.м.	141,57
5	3M скотч двусторонний, прозрачный, T=2мм, шир.6мм		м.п.	238,8

Условные обозначения

T1 T2 — *Тип плёнки на стекле*


(6) — *Номер стеклянной перегородки*

1 — *Тип стеклянной перегородки*


п — *Плёнка наклеена со стороны*

(Д3) (П1) — *Порядковый номер двери, проёма*


Изм.	Кол.уч.	Лист	№док.	Подп.	Дата			
ГИП						Помещение в осях А-Ж, 14-23	Стадия	Лист	Листов
ГАП								3-4	
Разработал									
Проверил						Исполнительные чертежи. План стеклянных перегородок			
Н.контроль									

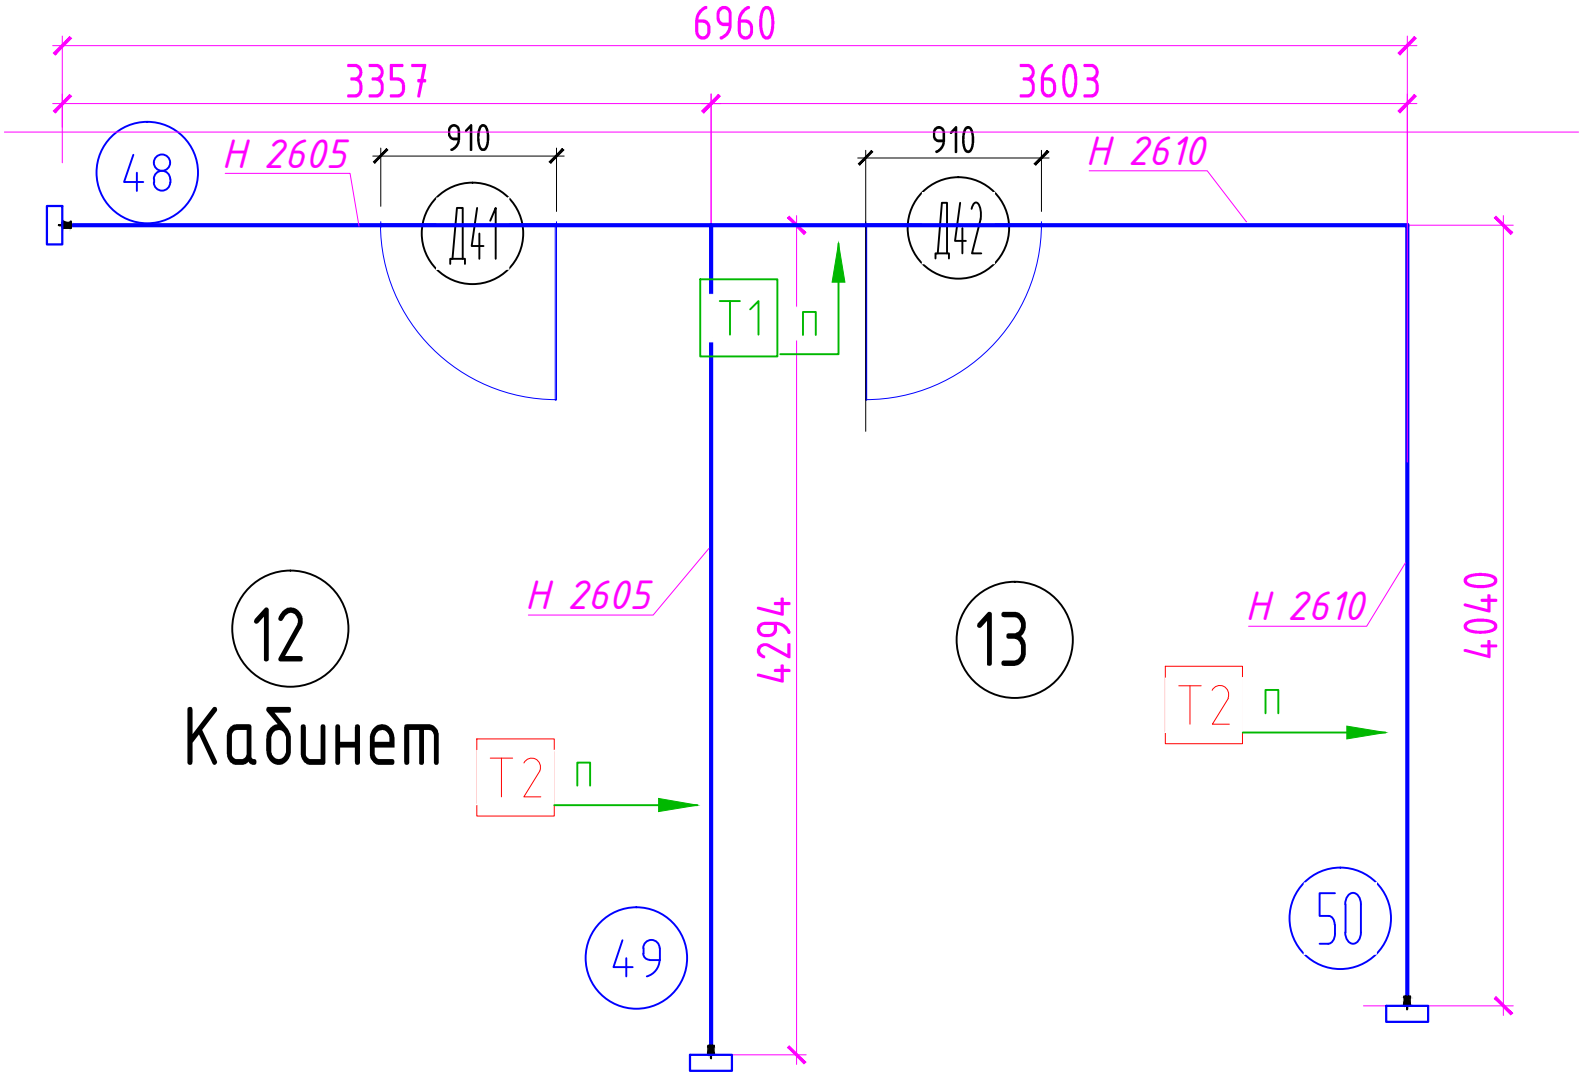


Изм.	Кол. уч.	Лист	№ док.	Подп.	Дата	ДПМО. 2этаж Атриум. СП 48-49-50	Лист

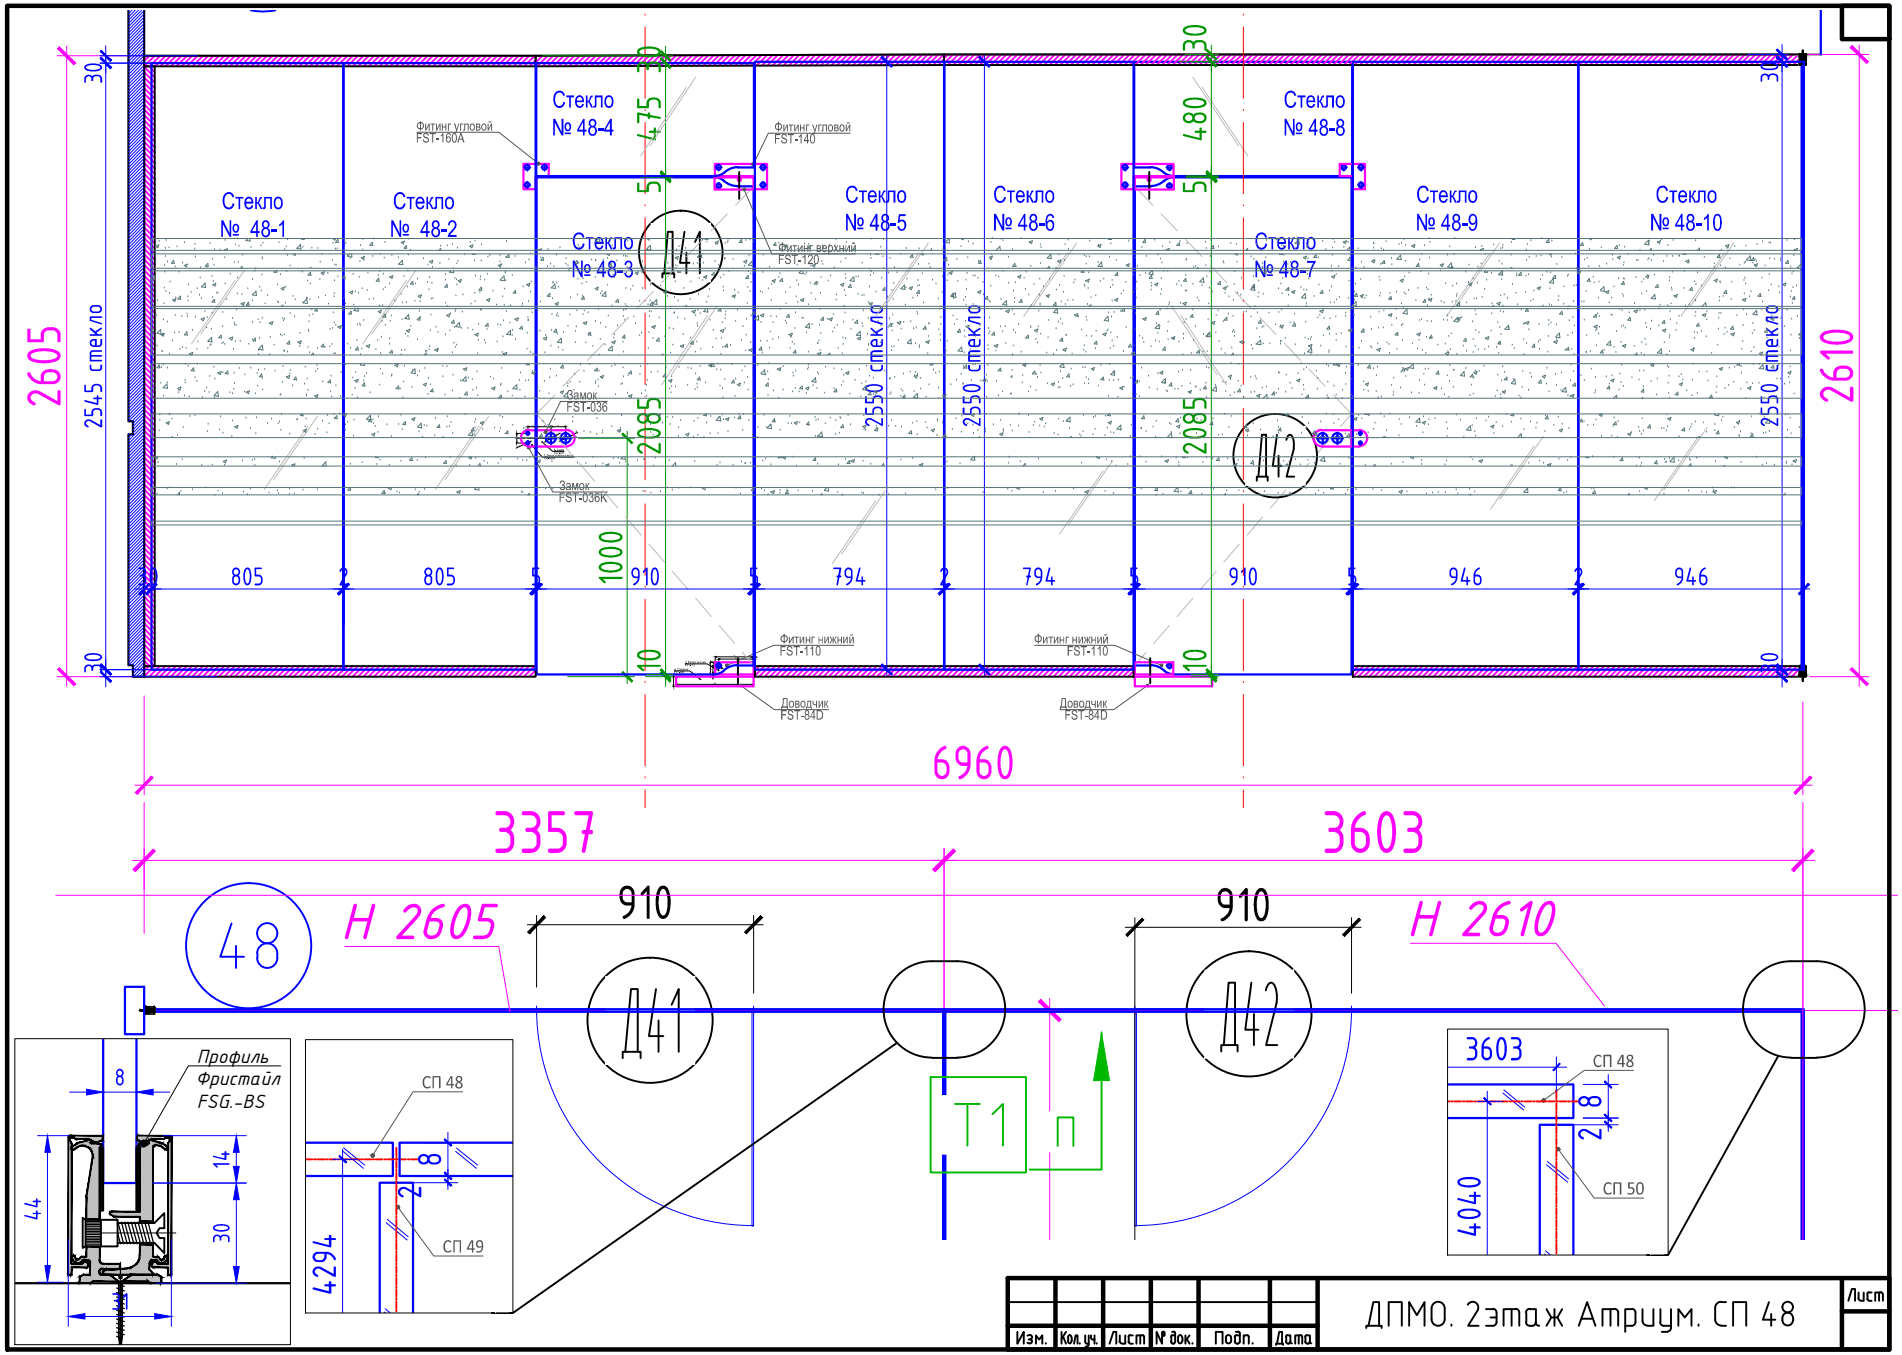

Изм.	Кол.уч.	Лист	№ док.	Подп.	Дата	ДПМО. 2этаж Атриум. СП 48	Лист

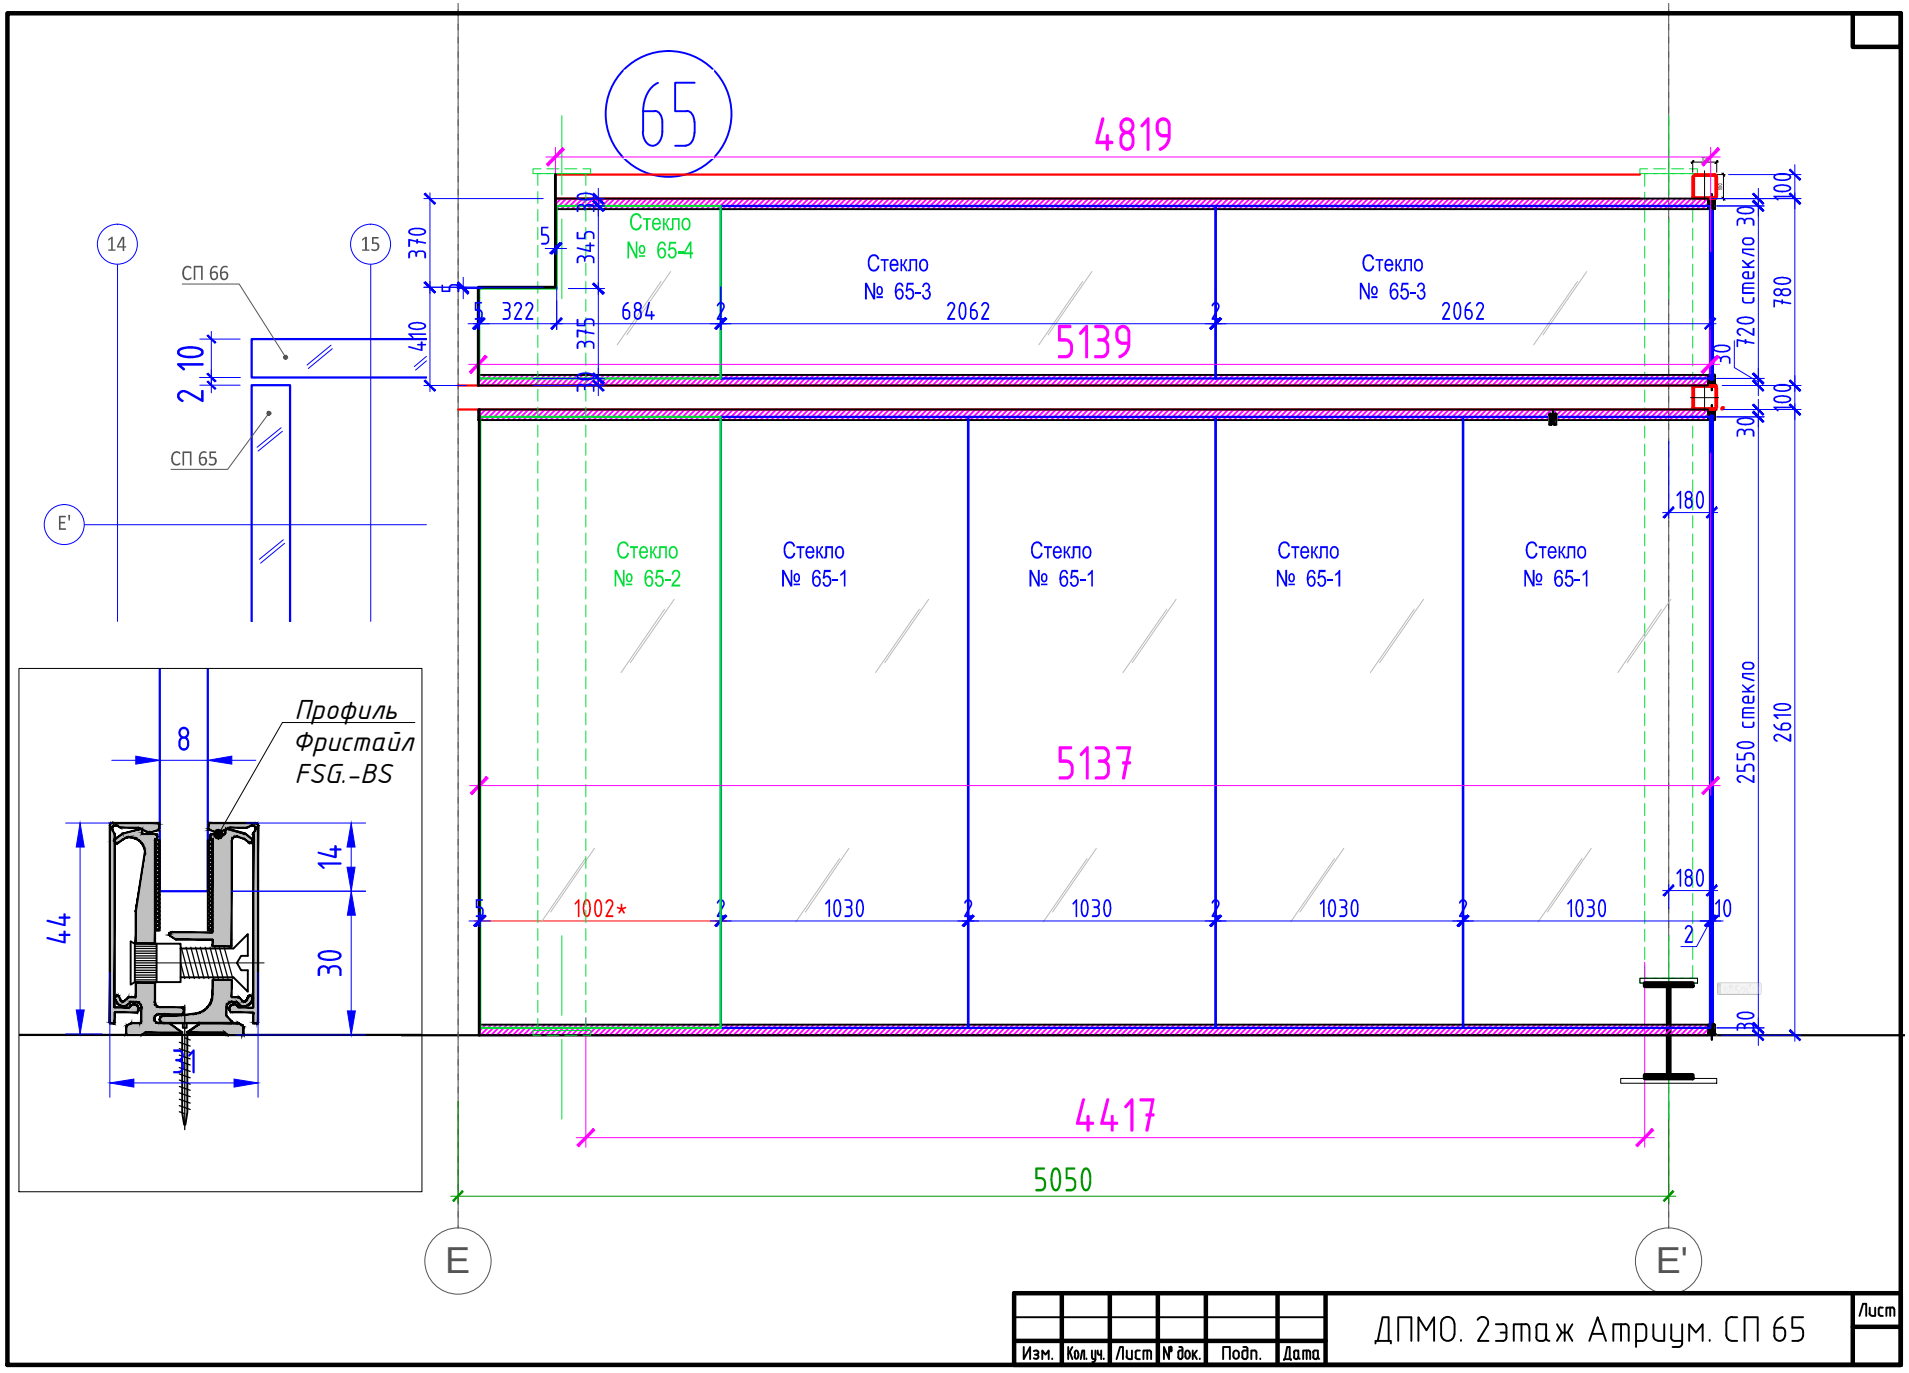

65
4819
5139
5137
4417
5050
Стекло № 65-4
Стекло № 65-3
Стекло № 65-3
Стекло № 65-2
Стекло № 65-1
Стекло № 65-1
Стекло № 65-1
Стекло № 65-1
322
684
2062
2062
1002*
1030
1030
1030
1030
370
345
375
410
2 10
780
720 стекло
2550 стекло
2610
180
180
100
100
30
30
30
30
10
2
14
СП 66
СП 65
14
15
Е'
Е
Е'
Профиль
Фристайл
FSG.-BS
8
44
14
30
Изм.
Кол.уч.
Лист
№ док.
Подп.
Дата
ДПМО. 2этаж Атриум. СП 65
Лист

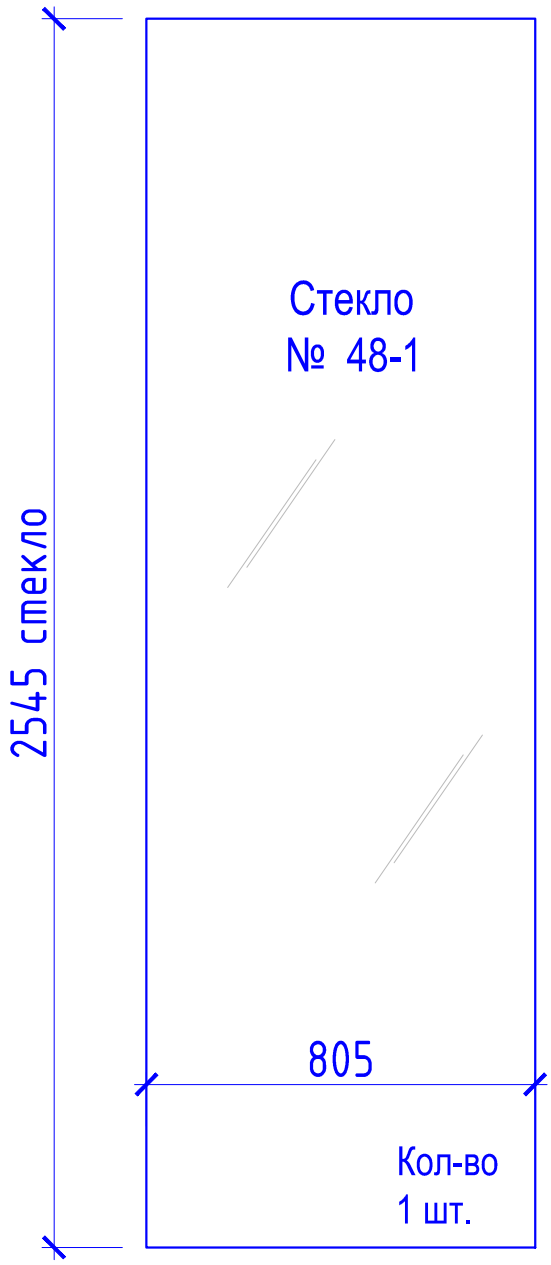

1. Стекло 8 мм, прозрачное.
2. Калить.
3. Обработка торцов -
шлифовка "трапеция" с минимальной фаской.
4. Маркировать по ГОСТ 30698-2014,
белого цвета на расстоянии 40±3 мм
от торцов стекла.


						ДПМО. Атриум. Стекло 48-1	Лист
Изм.	Кол. уч.	Лист	№ док.	Подп.	Дата		

Формат А4

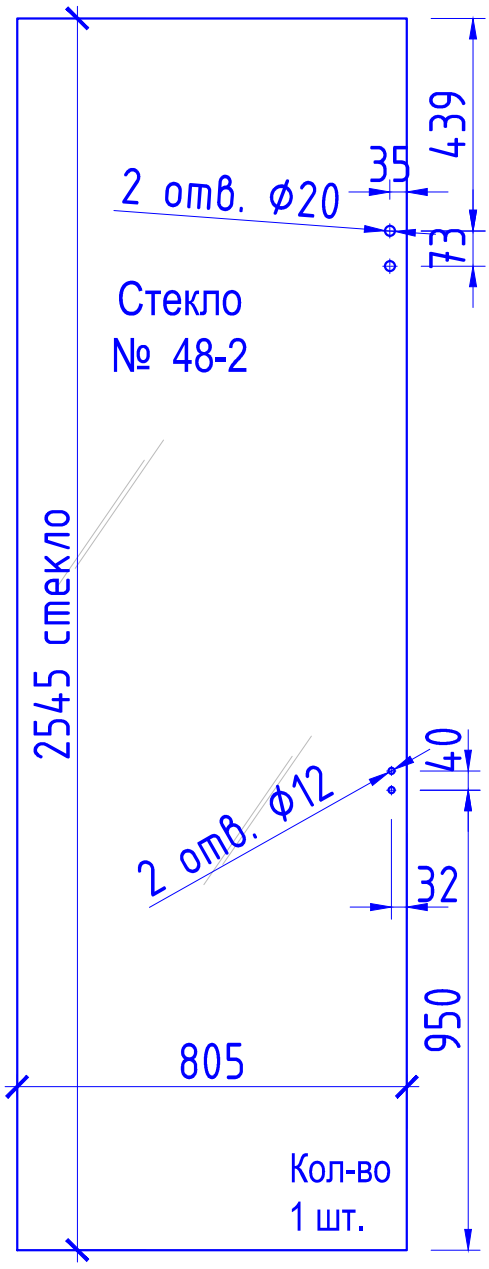


1. Стекло 8 мм, прозрачное.
2. Калить.
3. Обработка торцов -
шлифовка "трапеция" с минимальной фаской.
4. Маркировать по ГОСТ 30698-2014,
белого цвета на расстоянии 40±3 мм
от торцов стекла.

Изм.	Кол. уч.	Лист	№ док.	Подп.	Дата	ДПМО. Атриум. Стекло 48-2	Лист

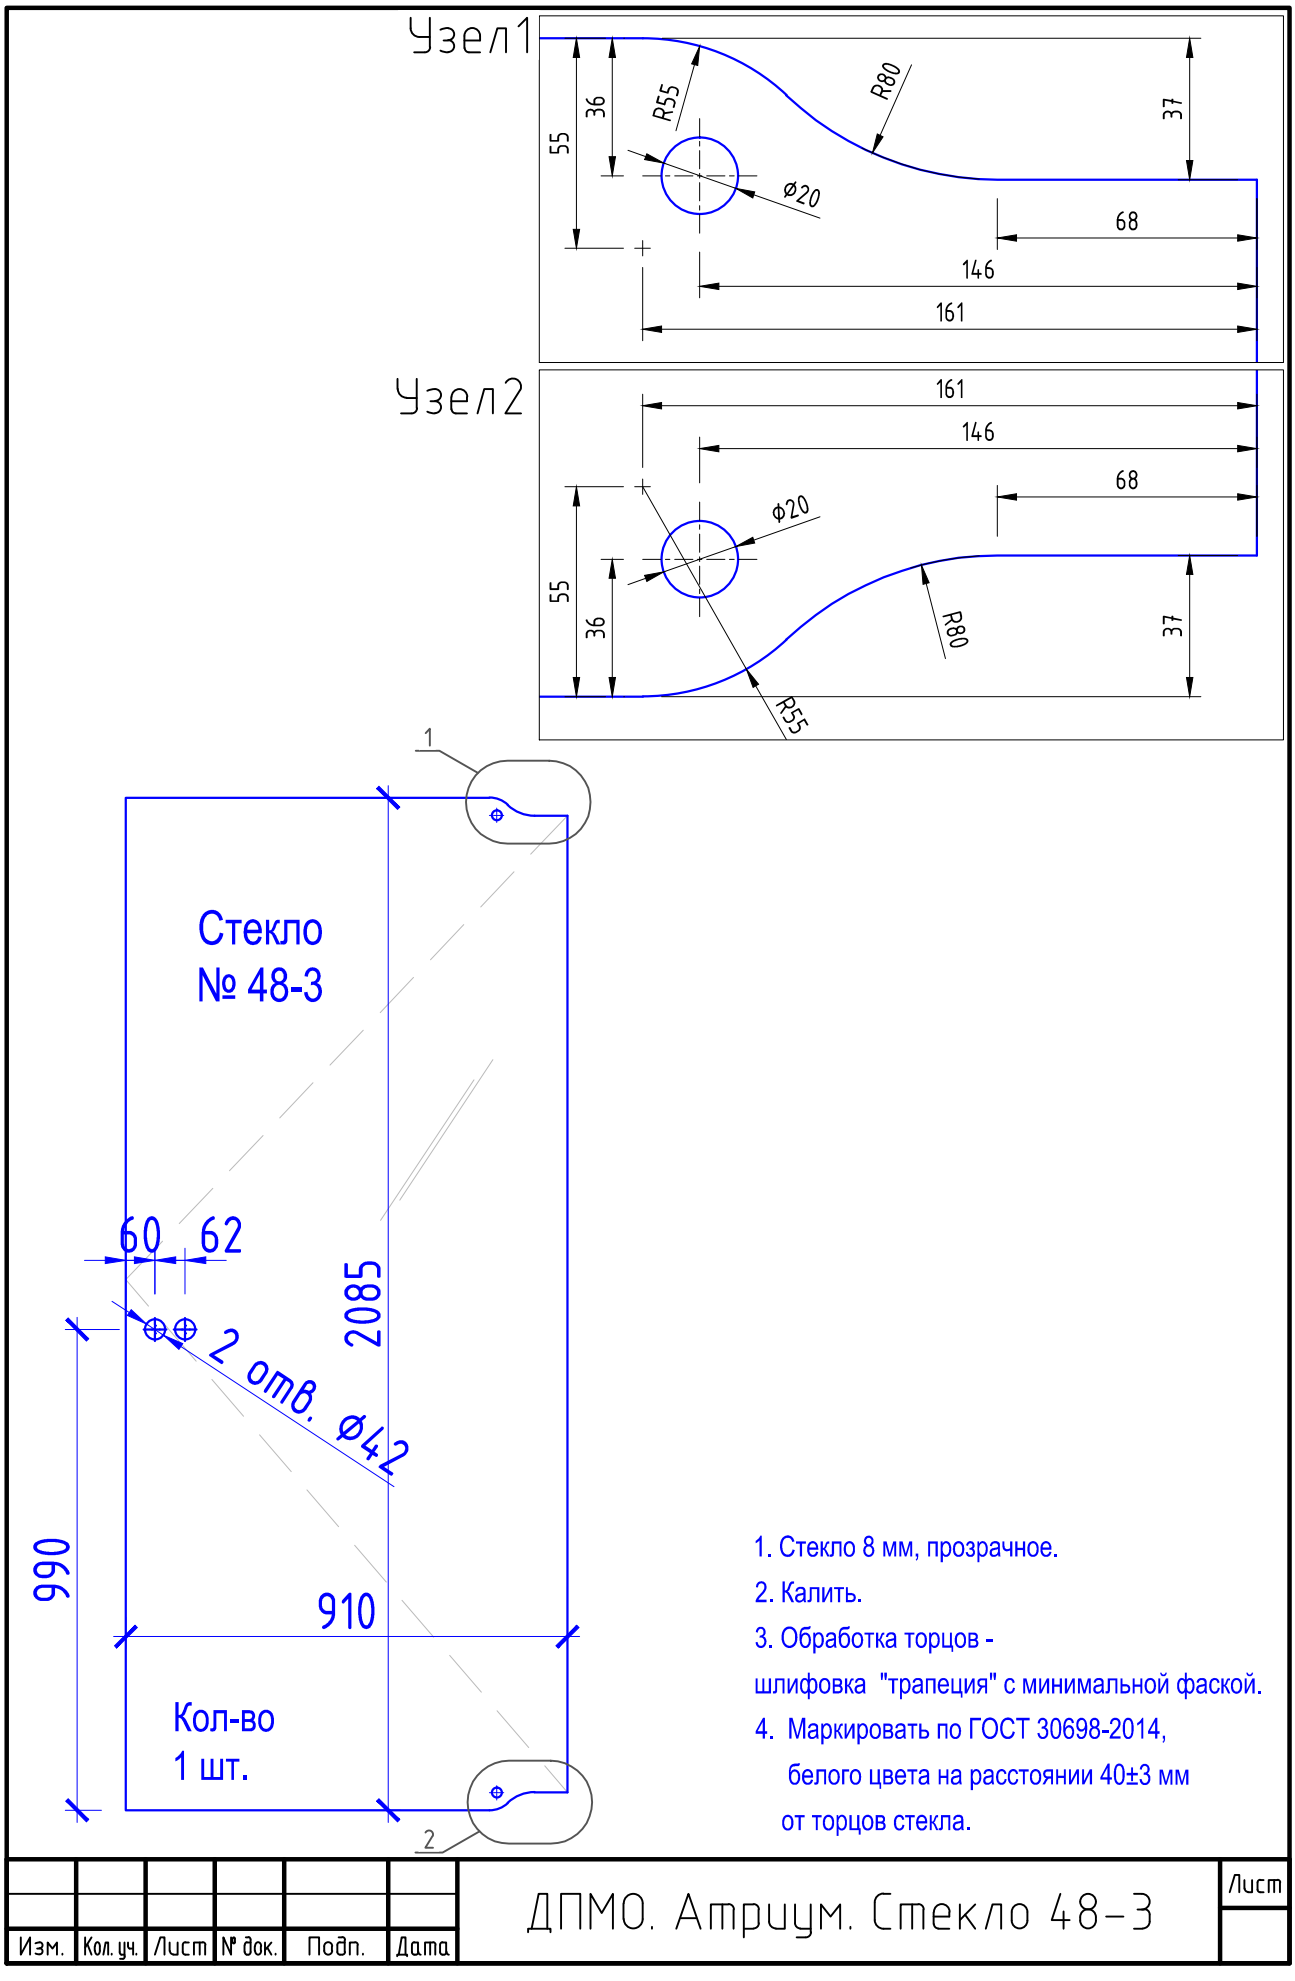


1. Стекло 8 мм, прозрачное.
2. Калить.
3. Обработка торцов -
шлифовка "трапеция" с минимальной фаской.
4. Маркировать по ГОСТ 30698-2014,
белого цвета на расстоянии 40±3 мм
от торцов стекла.

Изм.	Кол. уч.	Лист	№ док.	Подп.	Дата	ДПМО. Атриум. Стекло 48-3	Лист

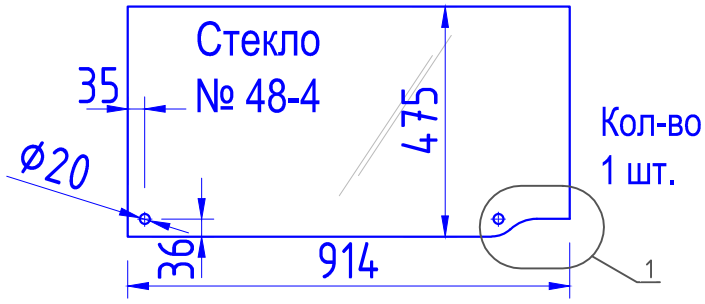

Узел1

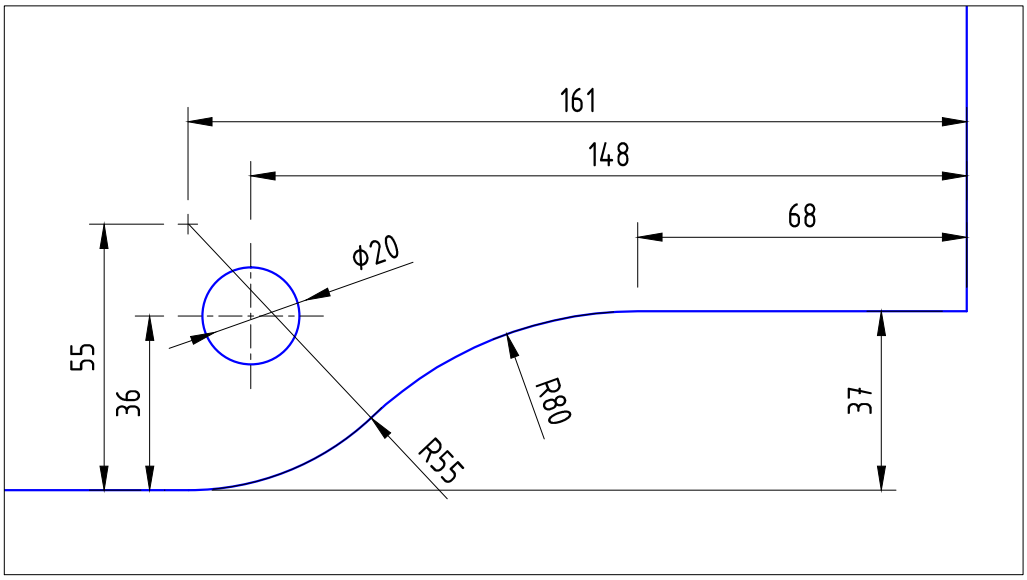

1. Стекло 8 мм, прозрачное.
2. Калить.
3. Обработка торцов -
шлифовка "трапеция" с минимальной фаской.
4. Маркировать по ГОСТ 30698-2014,
белого цвета на расстоянии 40±3 мм
от торцов стекла.

Изм.	Кол. уч.	Лист	№ док.	Подп.	Дата	ДПМО. Атриум. Стекло 48-4	Лист



1. Стекло 8 мм, прозрачное.
2. Калить.
3. Обработка торцов -
шлифовка "трапеция" с минимальной фаской.
4. Маркировать по ГОСТ 30698-2014,
белого цвета на расстоянии 40±3 мм
от торцов стекла.

Изм.	Кол. уч.	Лист	№ док.	Подп.	Дата	ДПМО. Атриум. Стекло 48-5	Лист